

# INWENTARYZACJA POWYKONAWCZA LOKALU USŁUGOWEGO

BUDYNEK "PRAGA Z OKNA"

Ul. Mińska 25

03-808 Warszawa



Kondygnacja 1

Parter

Usługa 1

Zestawienie pomieszczeń	
Usługa 1	
Nr. Pom	Przeznaczenie
1	Usługa 1
2	Zaplecze
3	Wc 1
4	Wc 2
Ogółem	
	95,02

SZKIC USYTUOWANIA

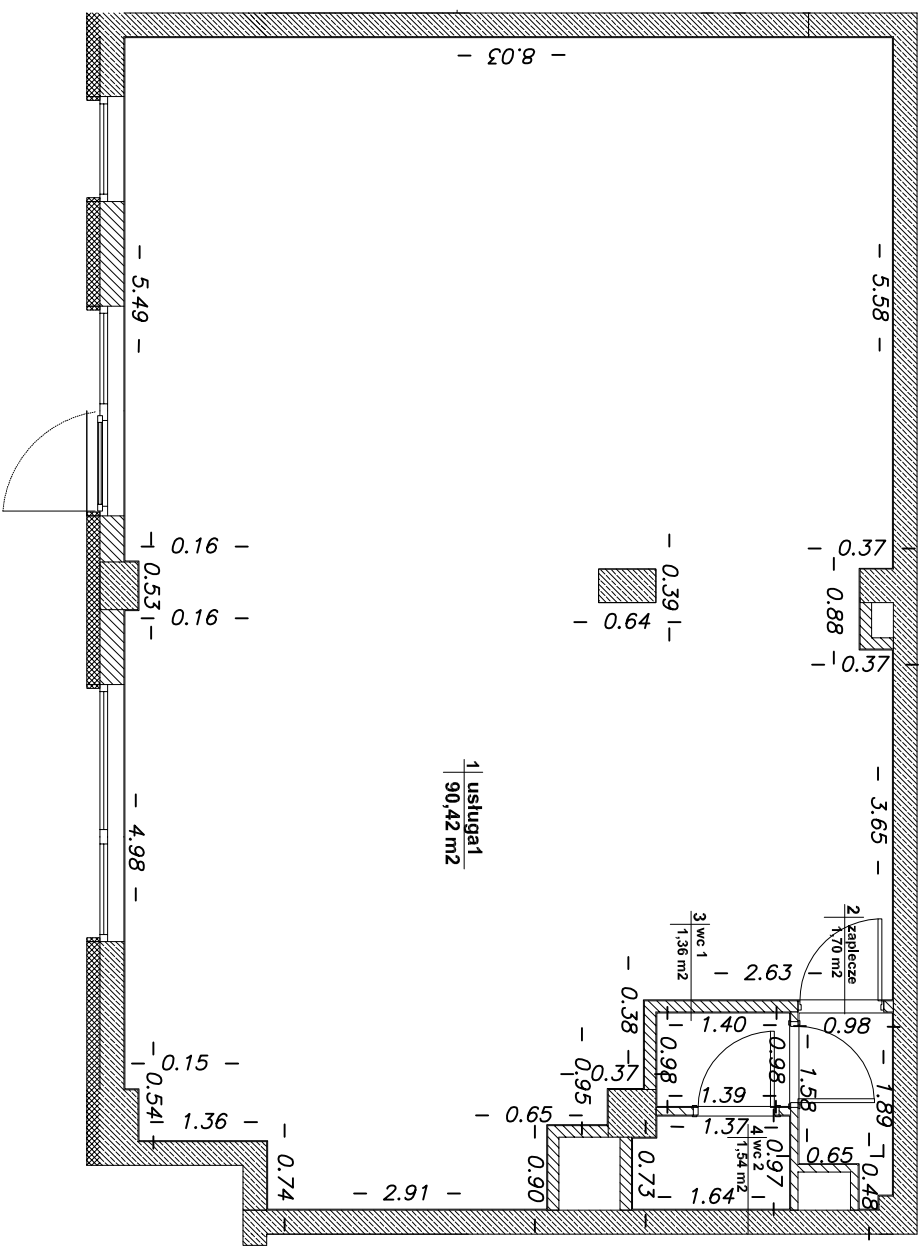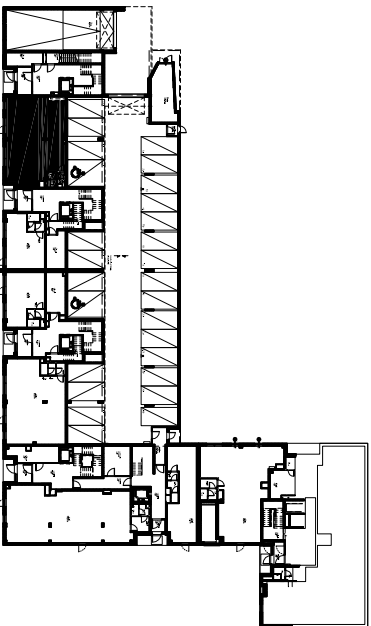

Opracował:

Geodeta Uprawniony  
mgr inż. Stanisław Nowis  
Nr Uprawn. 11329

DATA: 11-09-2014

UWAGA:

Obliczenie powierzchni użytkowej wykonano  
na podstawie wymiarów j/w zgodnie z zasadami  
określonymi w normie PN-ISO 9836:1997.

Geodezyjna Obsługa Inwestycji  
**ELIPSOIDA**  
05-120 Usielonowo, ul. Jasienkowa 10a  
tel.(+48 22) 602-666-478  
NIP 536-139-54-65 REGON 140454913