


INWENTARYZACJA POWYKONAWCZA
LOKALU USŁUGOWEGO

BUDYNEK "PRAGA Z OKNA"
Ul. Mińska 25
03-808 Warszawa


Kondygnacja 1

Parter
Usługa 6

Nr. Pom	Przeznaczenie	m ²
1	Usługa 6	44,07
2	Zaplecze	1,56
3	Wc 1	1,95
4	Wc 2	1,27
Ogółem		48,85

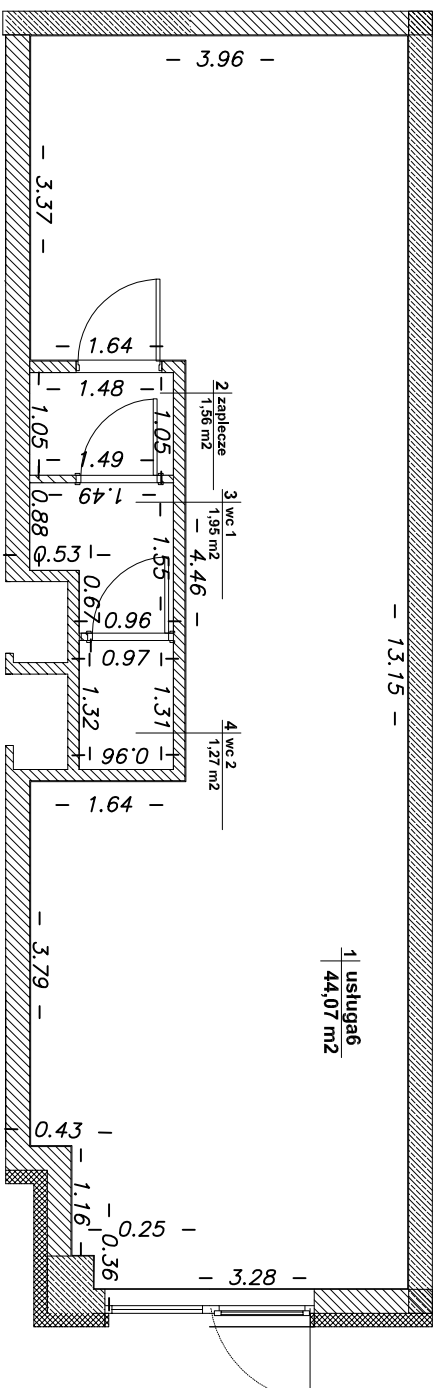

SZKIC USYTUOWANIA

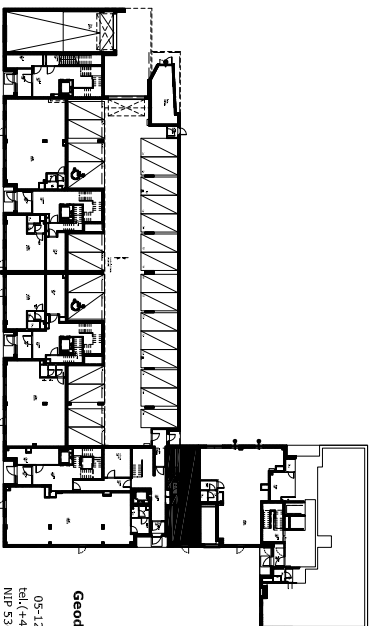

Geodezyjna Obsługa Inwestycji
ELIPSOIDA
05-120 Legiönowo, ul. Jasminowa 10a
tel. (+48 22) 602-66-478
NIP 536-139-54-45 REGON 140454913

Opracował:

Geodeta Uprawniony
mgr inż. Stanisław Nowis
Nr Uprawn. 11329

DATA: 11-09-2014

UWAGA:

Obliczenie powierzchni użytkowej wykonano
na podstawie wymiarów j/w zgodnie z zasadami
określonymi w normie PN-ISO 9836:1997.