



**INWENTARYZACJA POWYKONAWCZA
LOKALU USŁUGOWEGO**

BUDYNEK "PRAGA Z OKNA"
Ul. Mińska 25
03-808 Warszawa

Kondygnacja 1
Parter
Usługa 7

Nr. Pom	Przeznaczenie	m2
1	Usługa 7	96,17
2	Zaplecze	2,79
3	Wc 1	1,79
4	Wc 2	1,47
Ogółem		102,22

SZKIC USYTUOWANIA

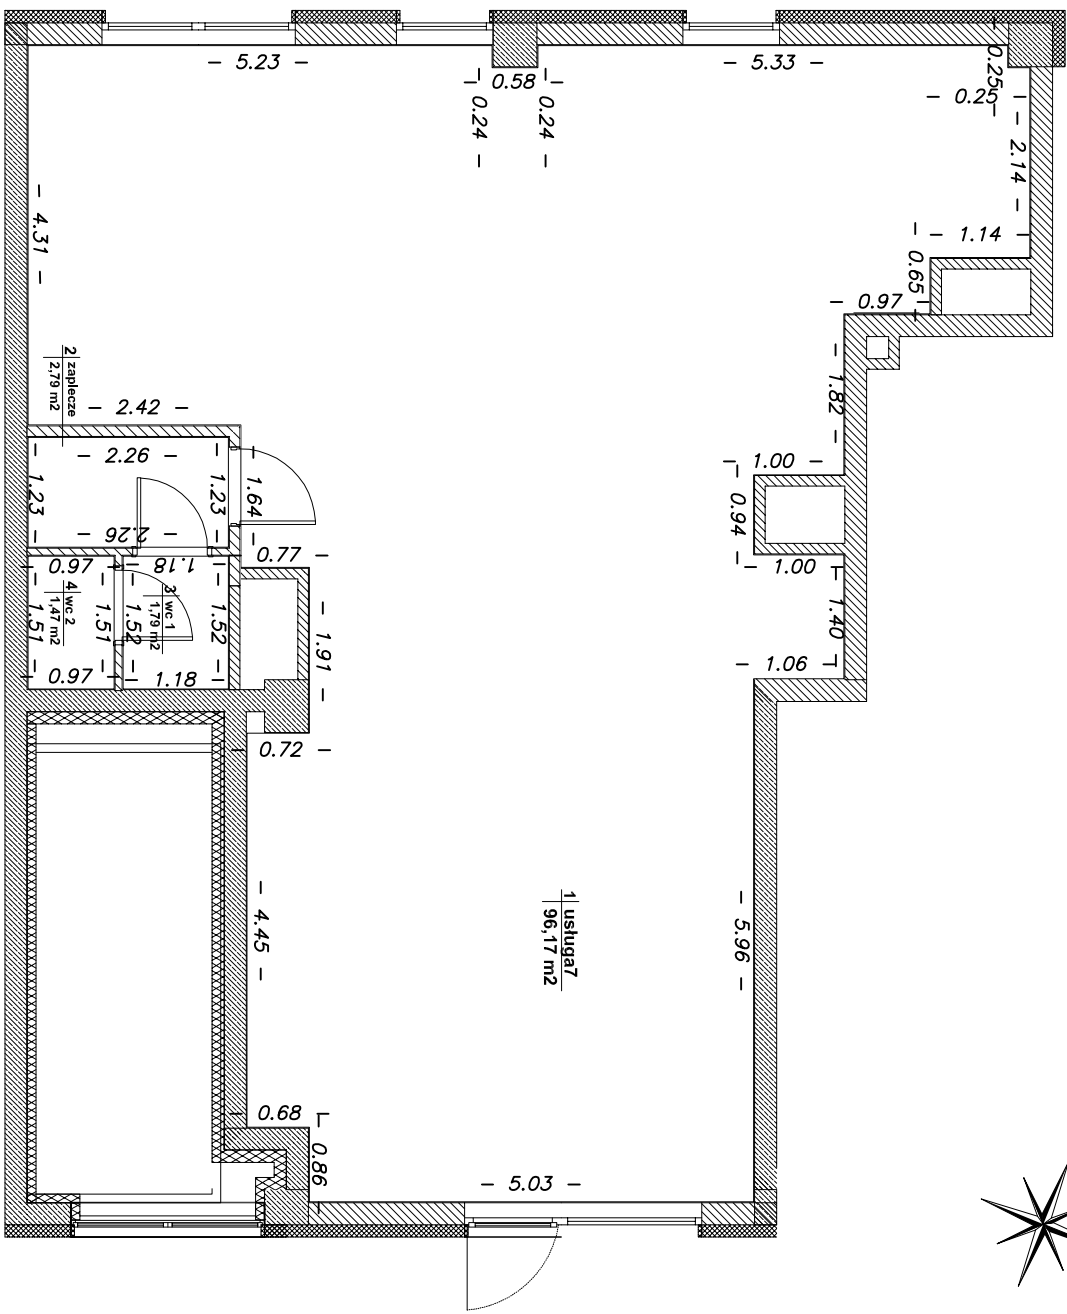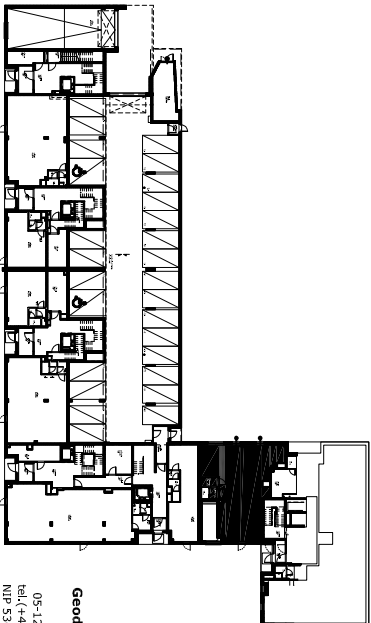

Opracował:

Geodeta Uprawniony
mgr inż. Stanisław Nowis
Nr Uprawn. 11329

DATA: 11-09-2014

UWAGA:

Obliczenie powierzchni użytkowej wykonano na podstawie wymiarów i/w zgodnie z zasadami określonymi w normie PN-ISO 9836:1997.

Geodezyjna Obsługa Inwestycji
ELIPSOIDA
05-120 Legionowo, ul. Jaskiniowa 10a
tel (+48 22) 602-666-478
NIP 536-139-54-45 REGON 140454913